



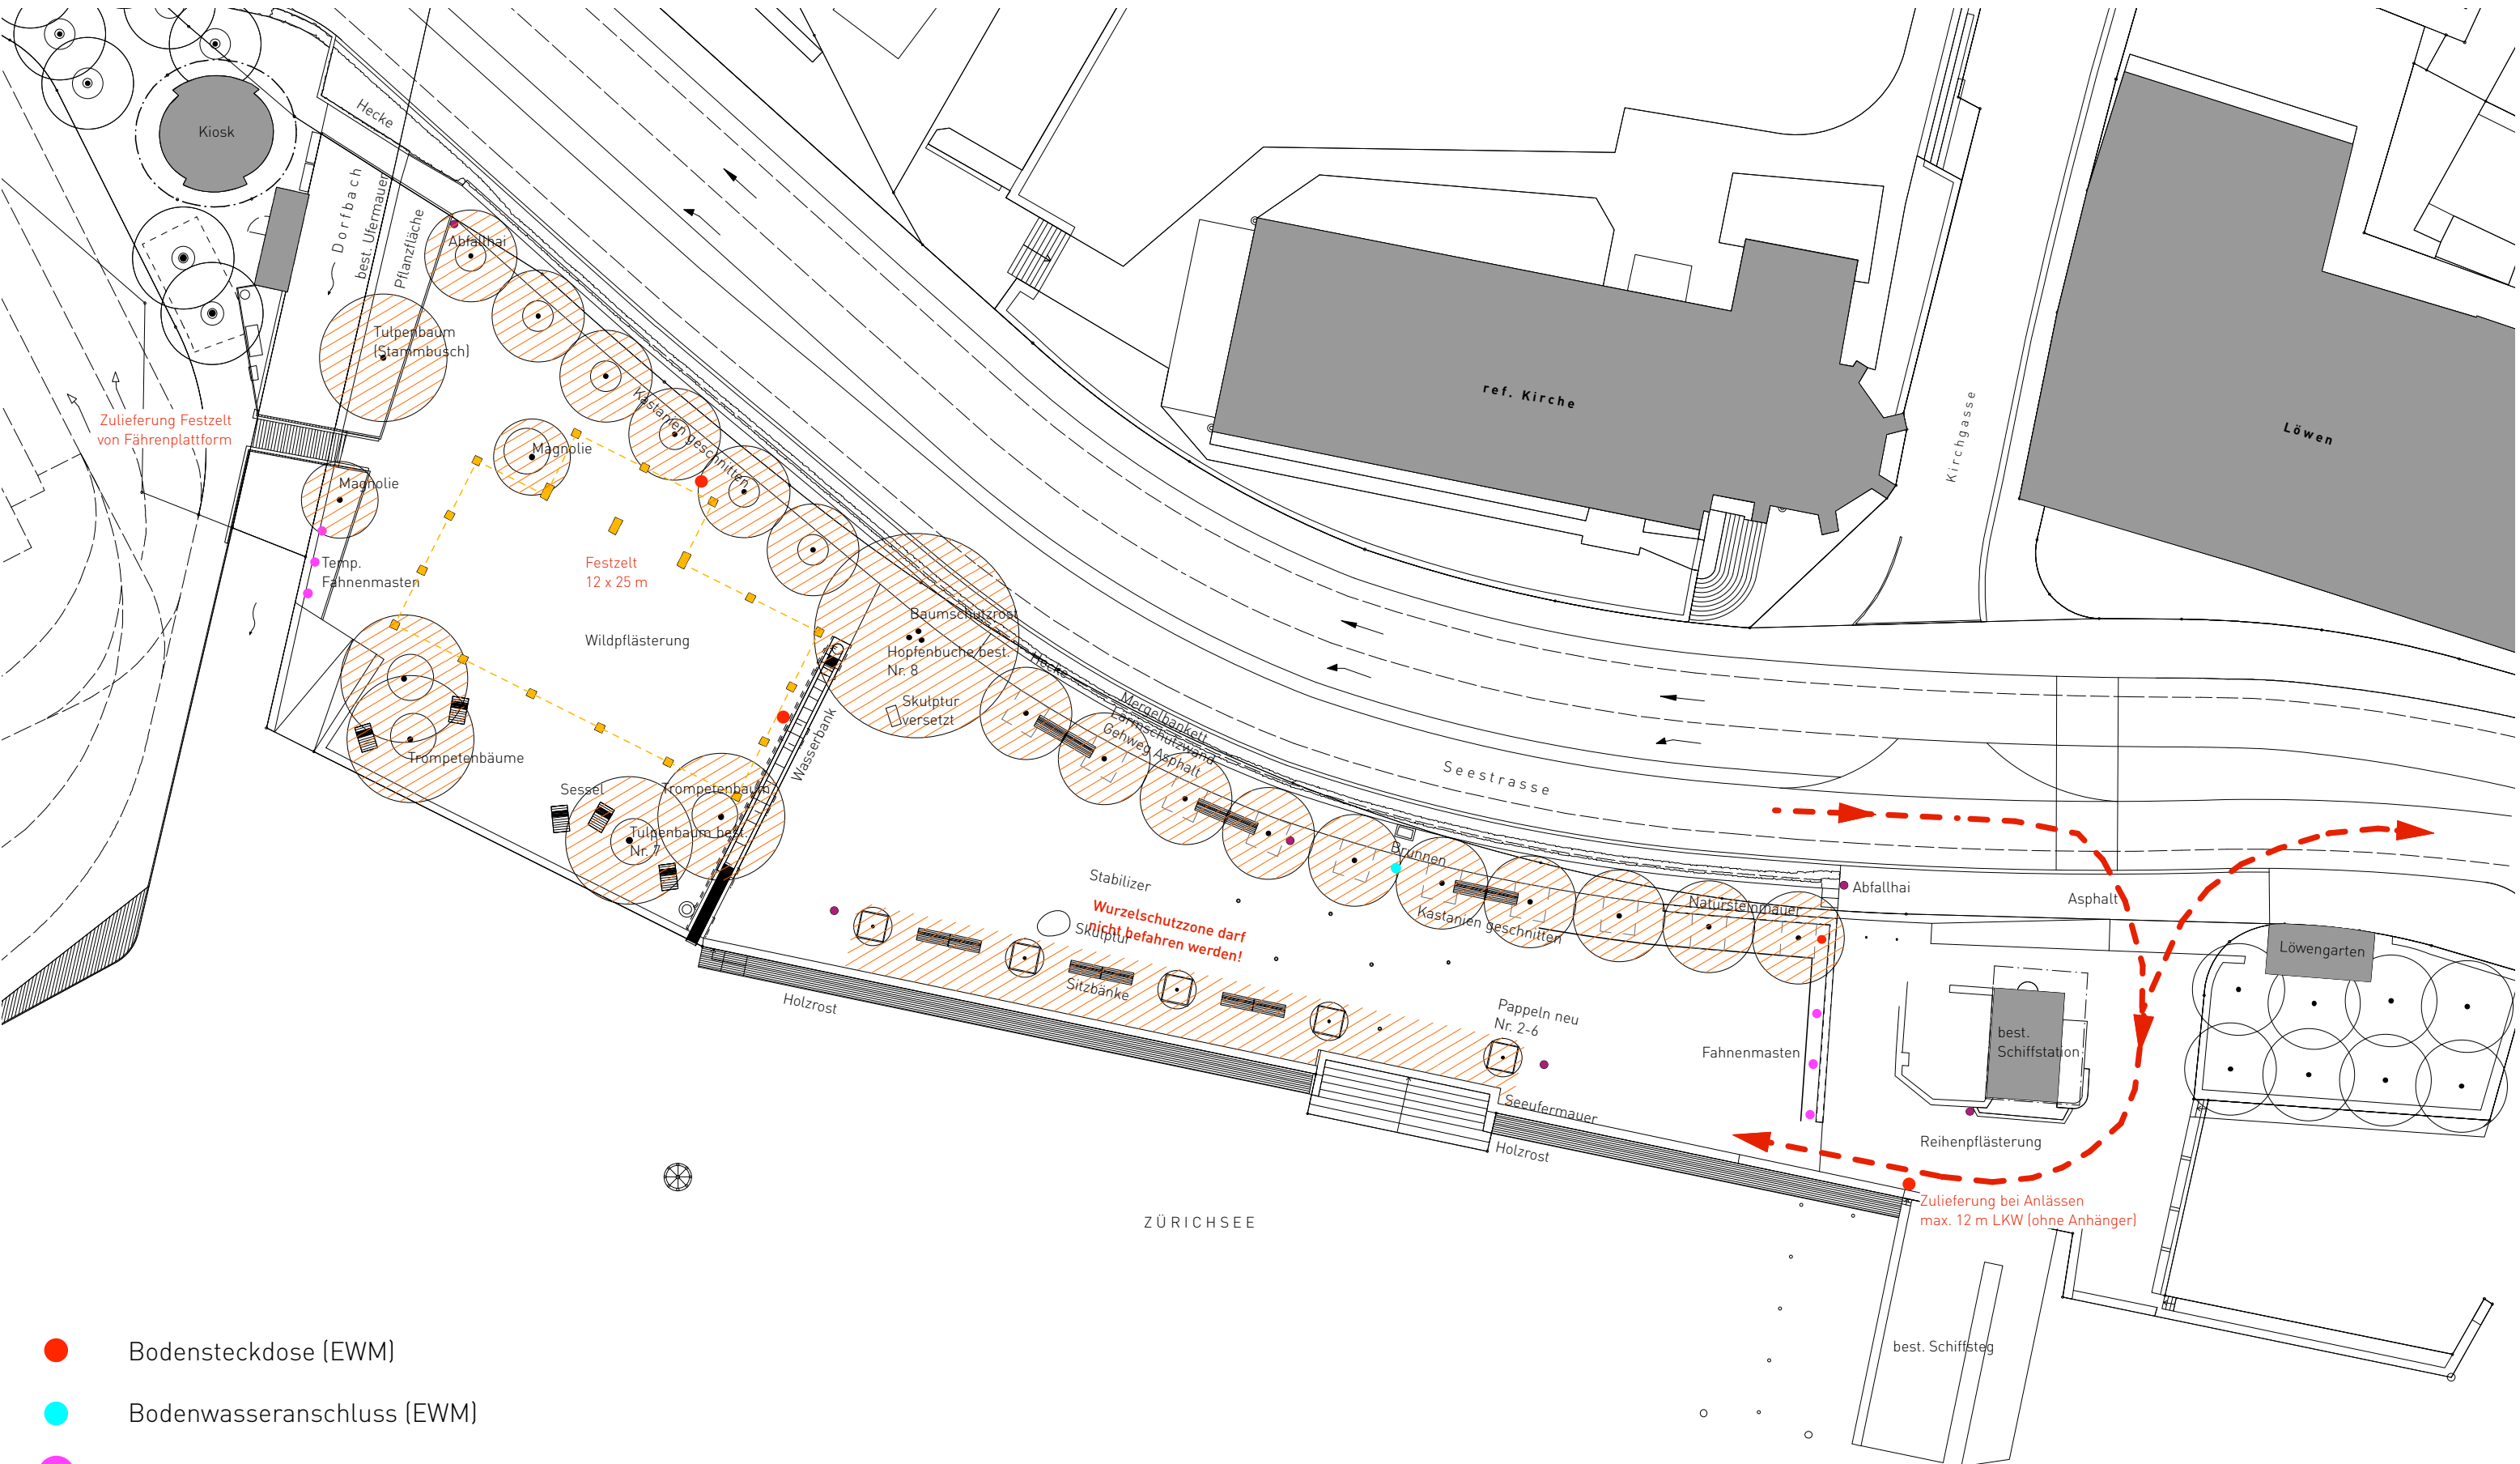

-  Bodensteckdose (EWM)
-  Bodenwasseranschluss (EWM)
-  Fahnenmasten
-  Festzeltfundament
-  Bodenhülsen Sonnenschirm
-  Abfallhai
-  Wurzelschutzzone darf nicht befahren werden!
Das Einschlagen von Erdnägeln ist untersagt!

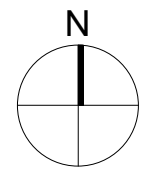

raderschallpartner ag
landschaftsarchitekten bs la sia

353 - Seeanlage Meilen, Sanierung
Festplatzinstallation
Revisionsplan

Massstab	1:400	Erstelldatum	18.04.19
Format	A3	Index	
Plan-Nr.	0353.1-G-6-16	Rev.-Dat.	

bruechstrasse 12, 8706 meilen www.raderschall.ch © r.raderschall, 2019